

Исполнительная схема № \_\_\_\_\_ от \_\_\_\_\_

Длина трубы  $L =$

Площадь трубы внешн.  $S =$  ?

При дробеструйной обработке были использованы материалы:

- Дробь техническая -

При обезжиривании и обеспыливании были использованы материалы:



При грунтовке были использованы материалы:

- Грунт ГФ-0119 -

При покраске трубы были использованы материалы:

- Эмаль БТ-177 -

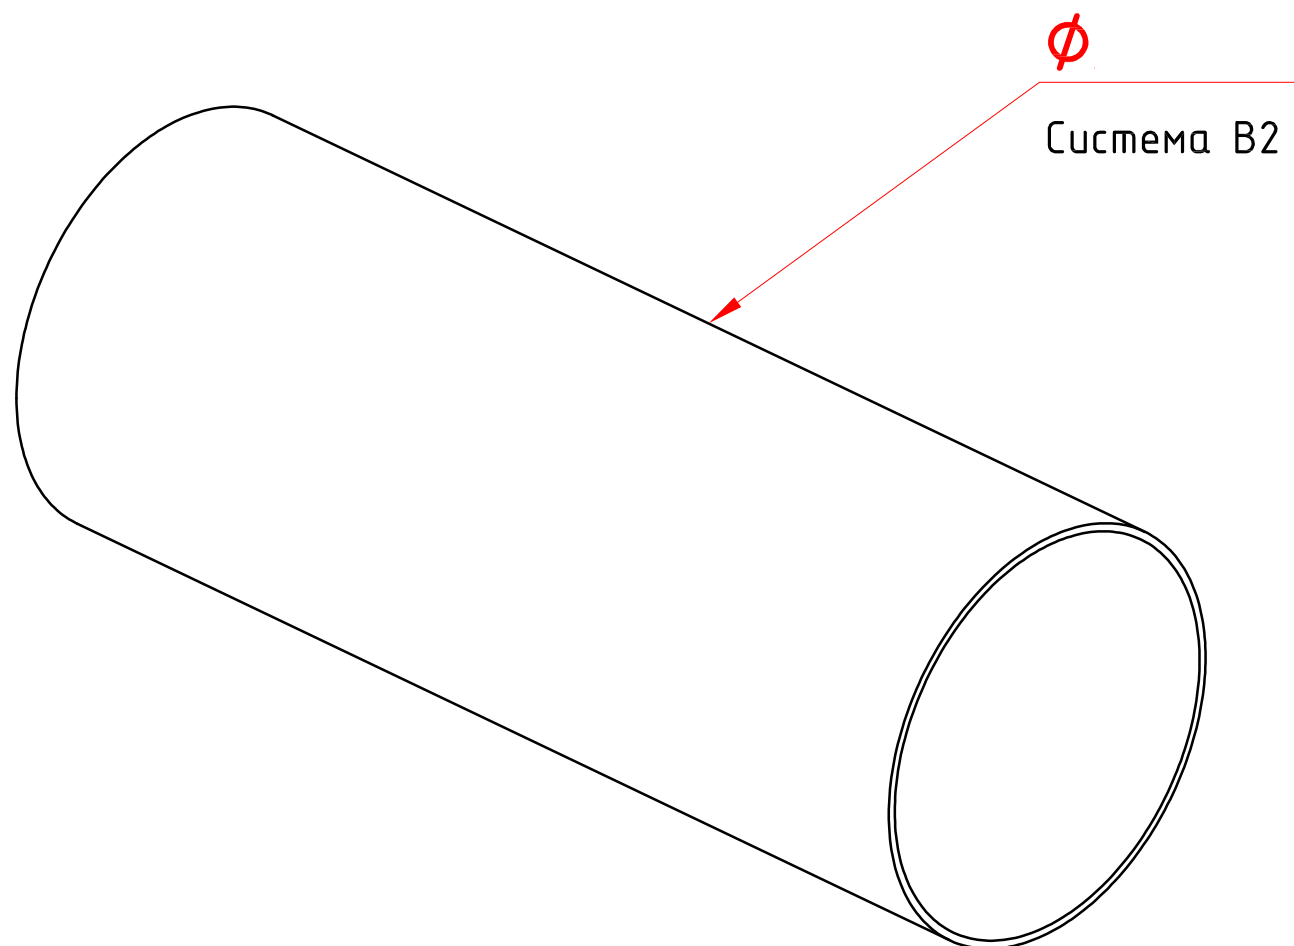

<i>Изм.</i>	<i>Кол.уч.</i>	<i>Лист</i>	<i>№ док.</i>	<i>Подп.</i>	<i>Дата</i>				<i>Стадия</i>	<i>Лист</i>	<i>Листов</i>
									ИС	1	1